


Plan établi en 1999
 CABINET ADERROOTE EXPERT GEOMETRE FONCIER D.P.L.G. 3rue Berwillie Dupuis B.P. 434 27004 E/REUX CEDEX
 TEL : 02.32.35.30.65 TELECOPIE : 02.32.31.18.20
 DOSSIER N° 99-454

2^{ème} ETAGE

ECHELLE : 1/50

Assisté à la mise en œuvre
3, rue Borville-Dupuis - 43
27004 EVREUX CEDEX
02.32.33.30.65

Handwritten signatures and initials.

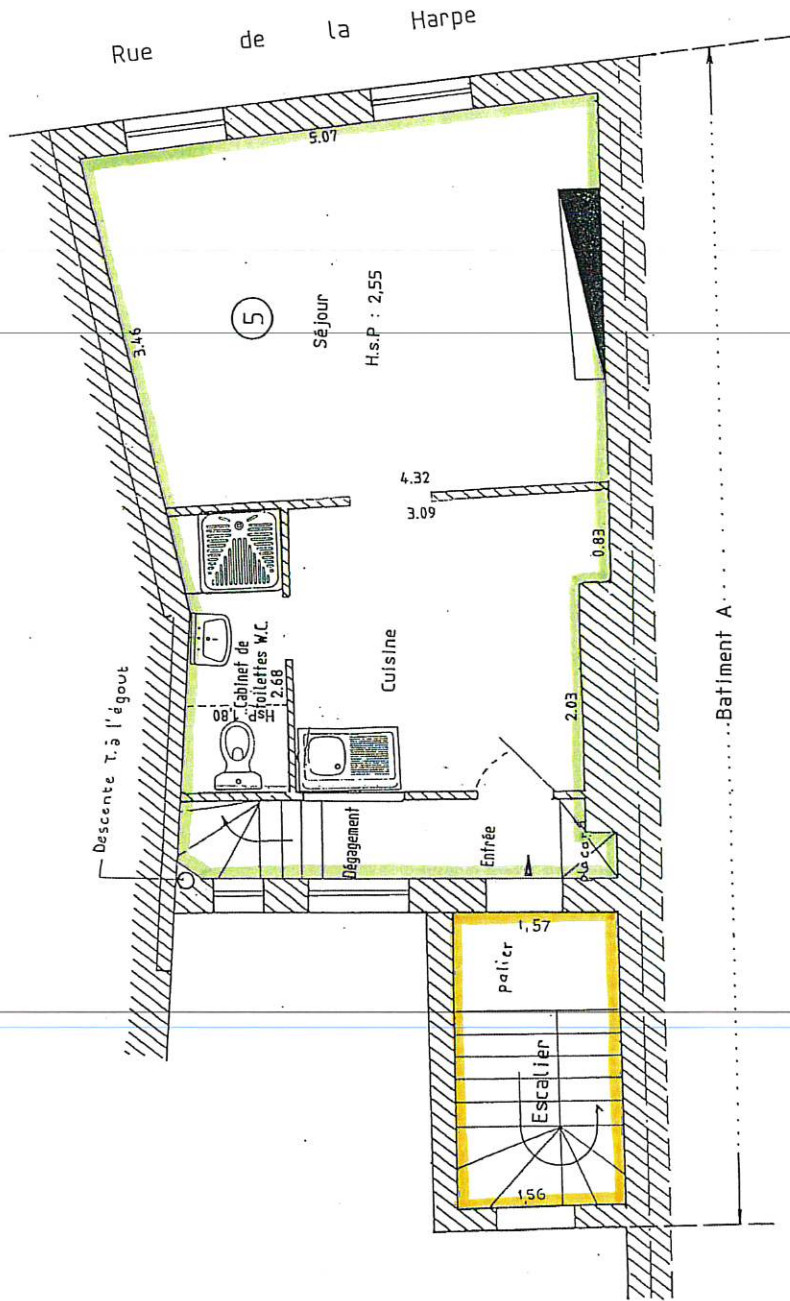

Plan établi à partir documents de 1982 et récolement sur place.

CABINET ADEGROOTE EXPERT GEOMETRE FONCIER D.P.L.G. 3,rue Borville Dupuis B.P. 434- 27004 EVREUX CEDEX
TEL : 02.32.33.30.65. TELECOPIE : 02.32.31.18.20
DOSSIER N° 99-454

